別紙９

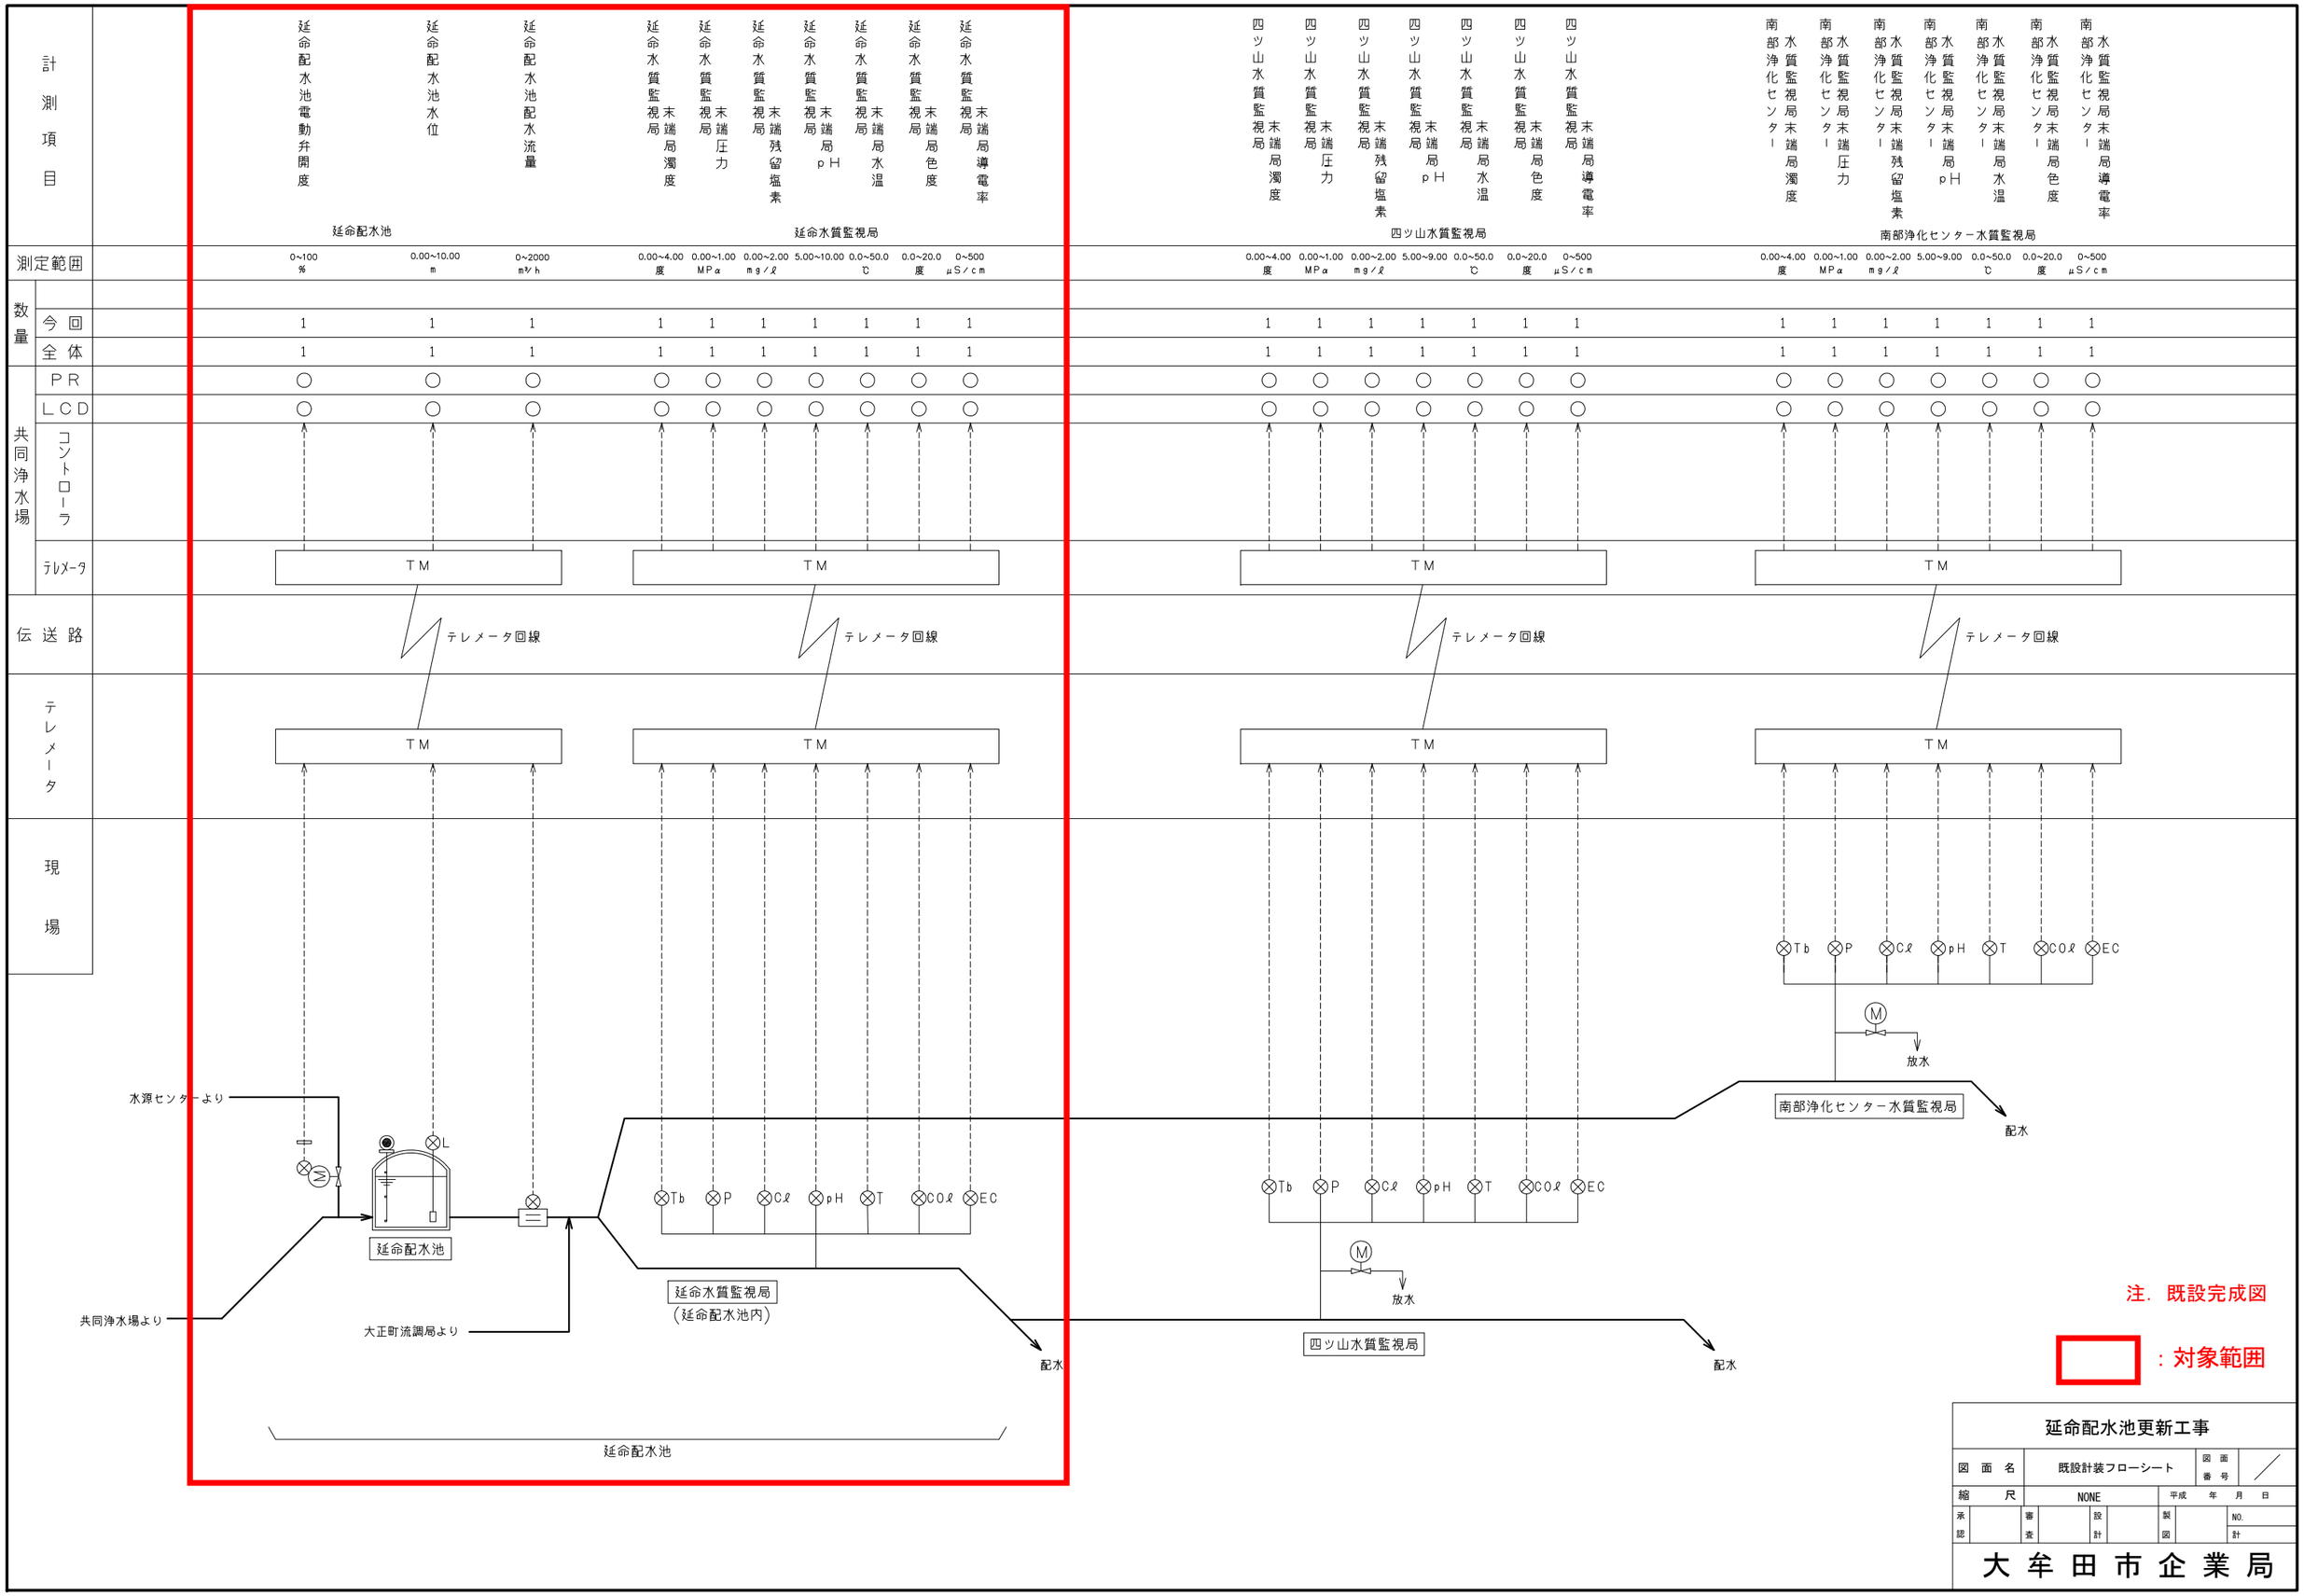

注．既設完成図

：対象範囲

延命配水池更新工事					
図面名	既設計装フローシート			図面番号	
縮尺	NONE			平成　年　月　日	
承認	審査	設計	製図	NO.	計
大牟田市企業局					