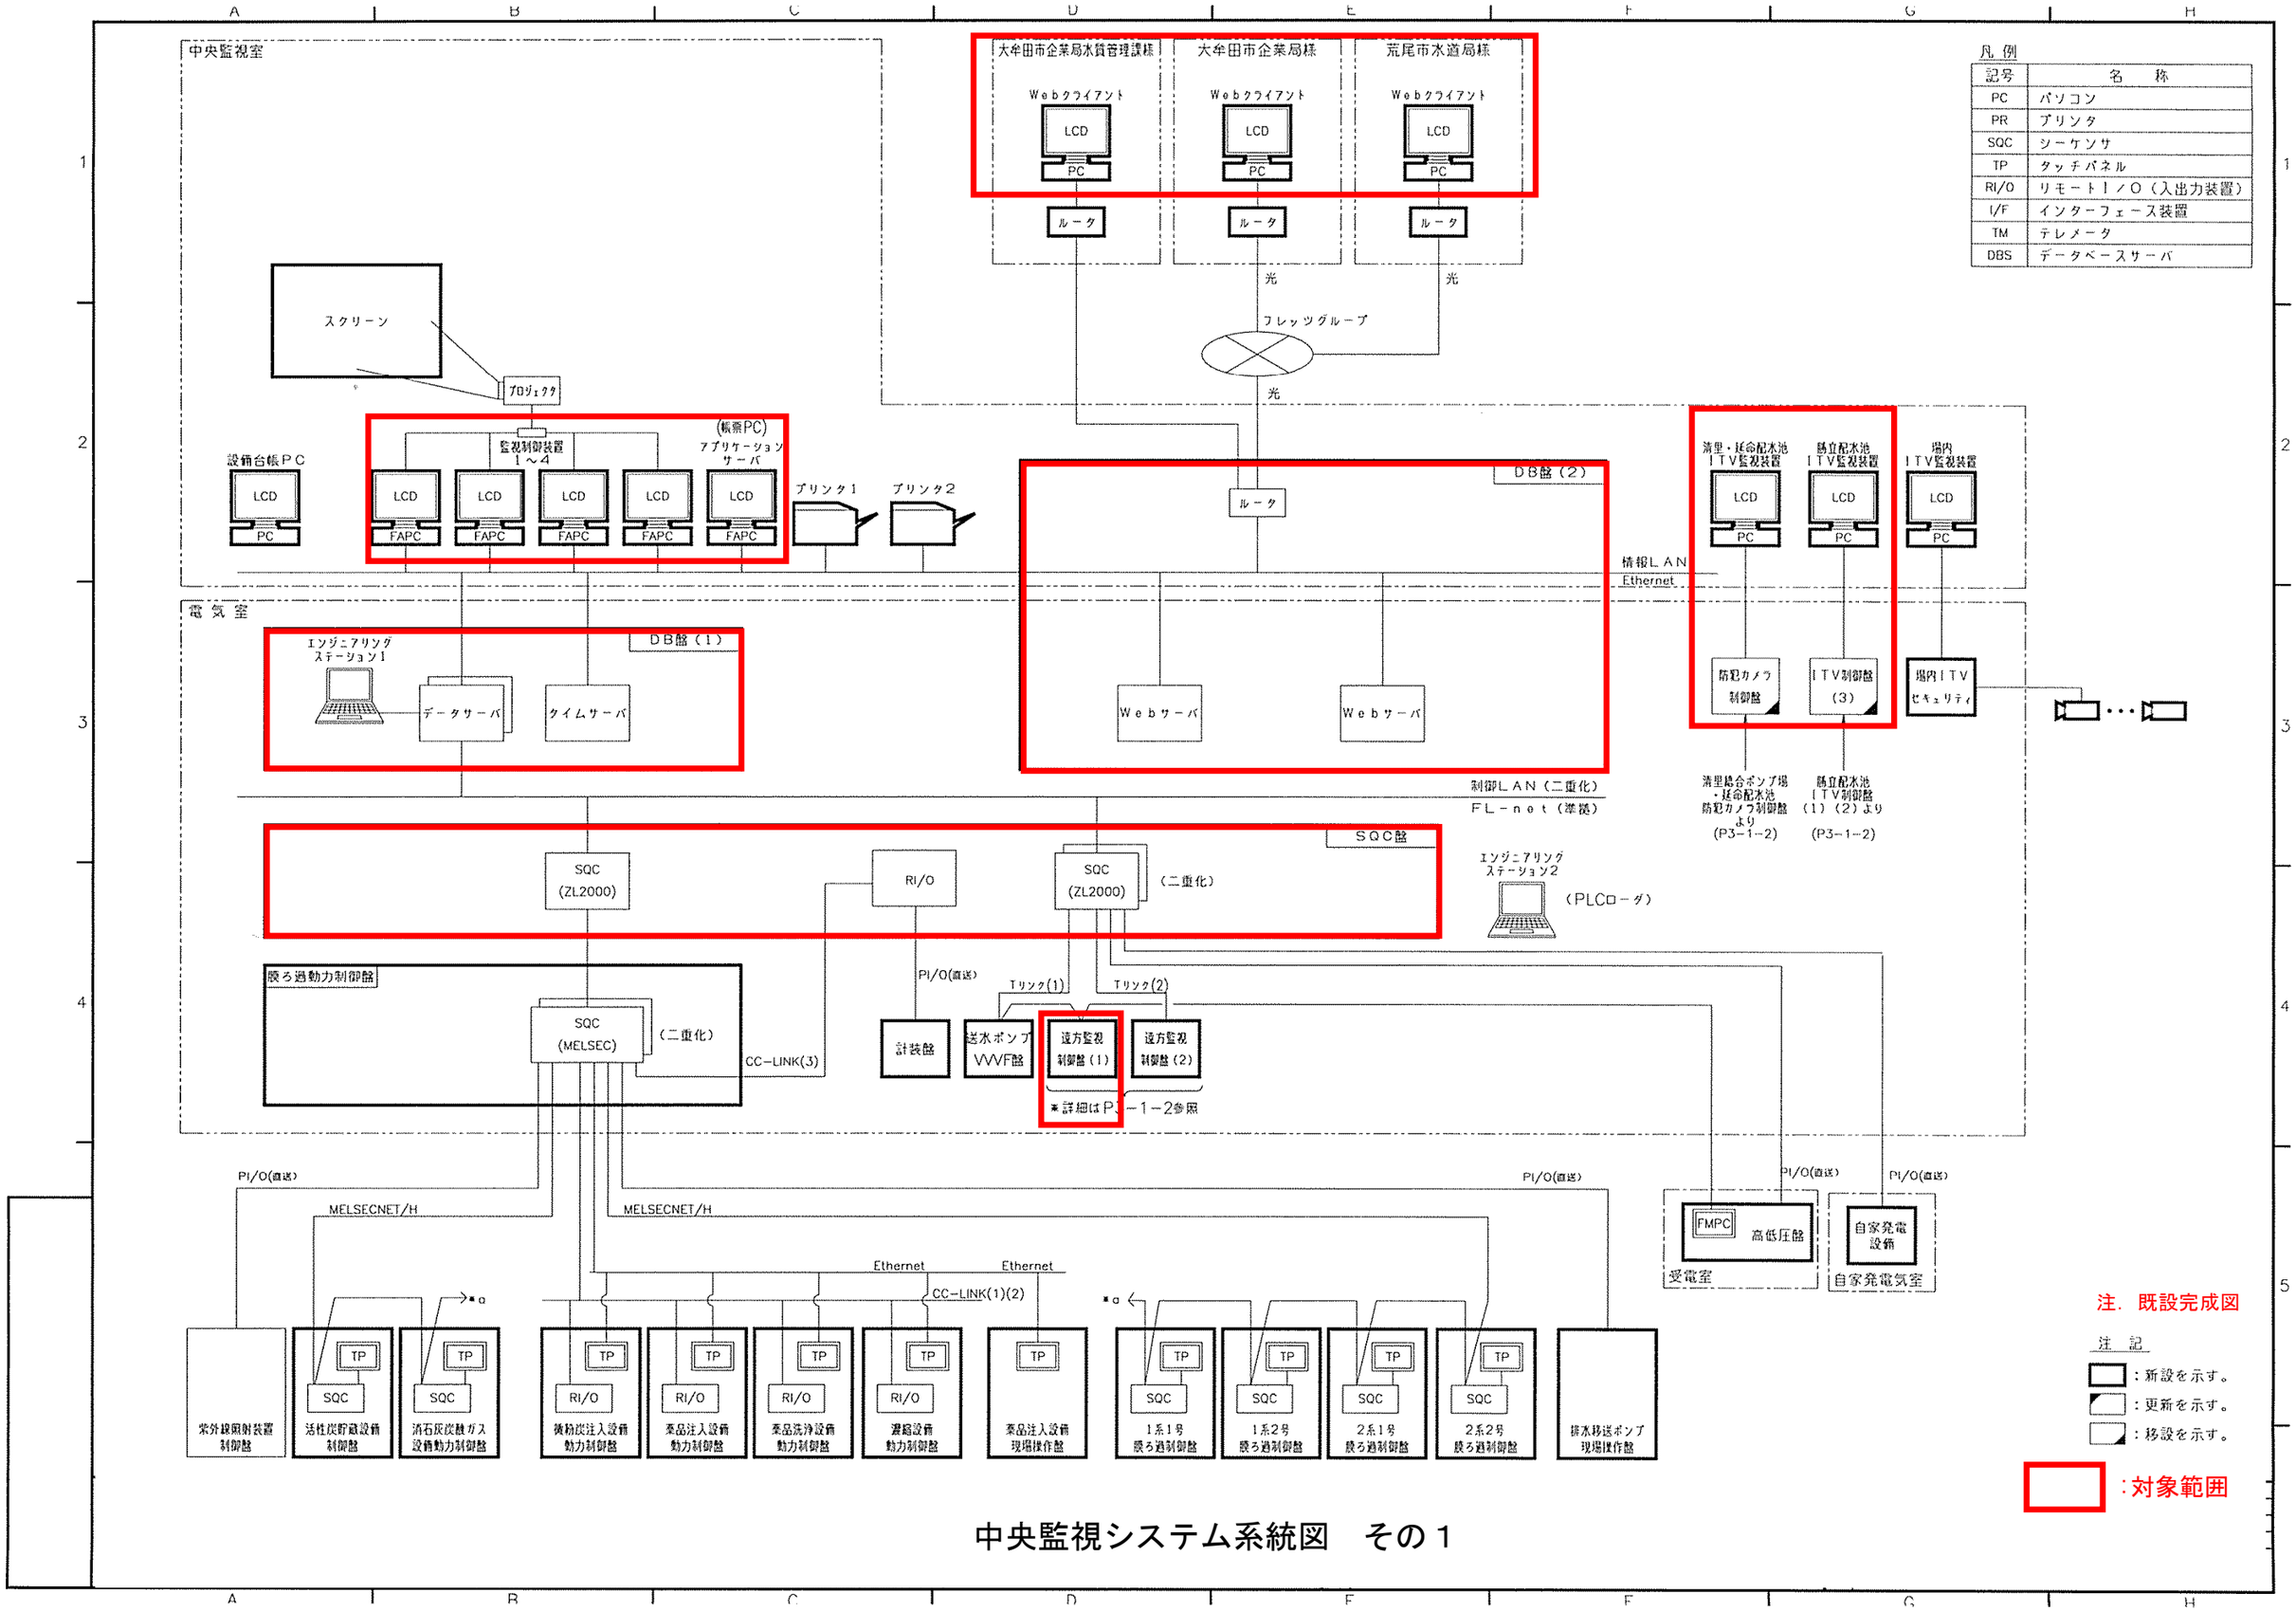

凡例

記号	名　称
PC	パソコン
PR	プリンタ
SQC	シーケンサ
TP	タッチパネル
RI/O	リモートＩ／Ｏ（入出力装置）
I/F	インターフェース装置
TM	テレメータ
DBS	データベースサーバ

注．既設完成図

注　記

□：新設を示す。

◪：更新を示す。

◪：移設を示す。

□：対象範囲

中央監視システム系統図　その１

凡例

記号	名　称
PC	パソコン
PR	プリンタ
SQC	シーケンサ
TP	タッチパネル
RI/O	リモートＩ／Ｏ（入出力装置）
I/F	インターフェース装置
TM	テレメータ
DBS	データベースサーバ

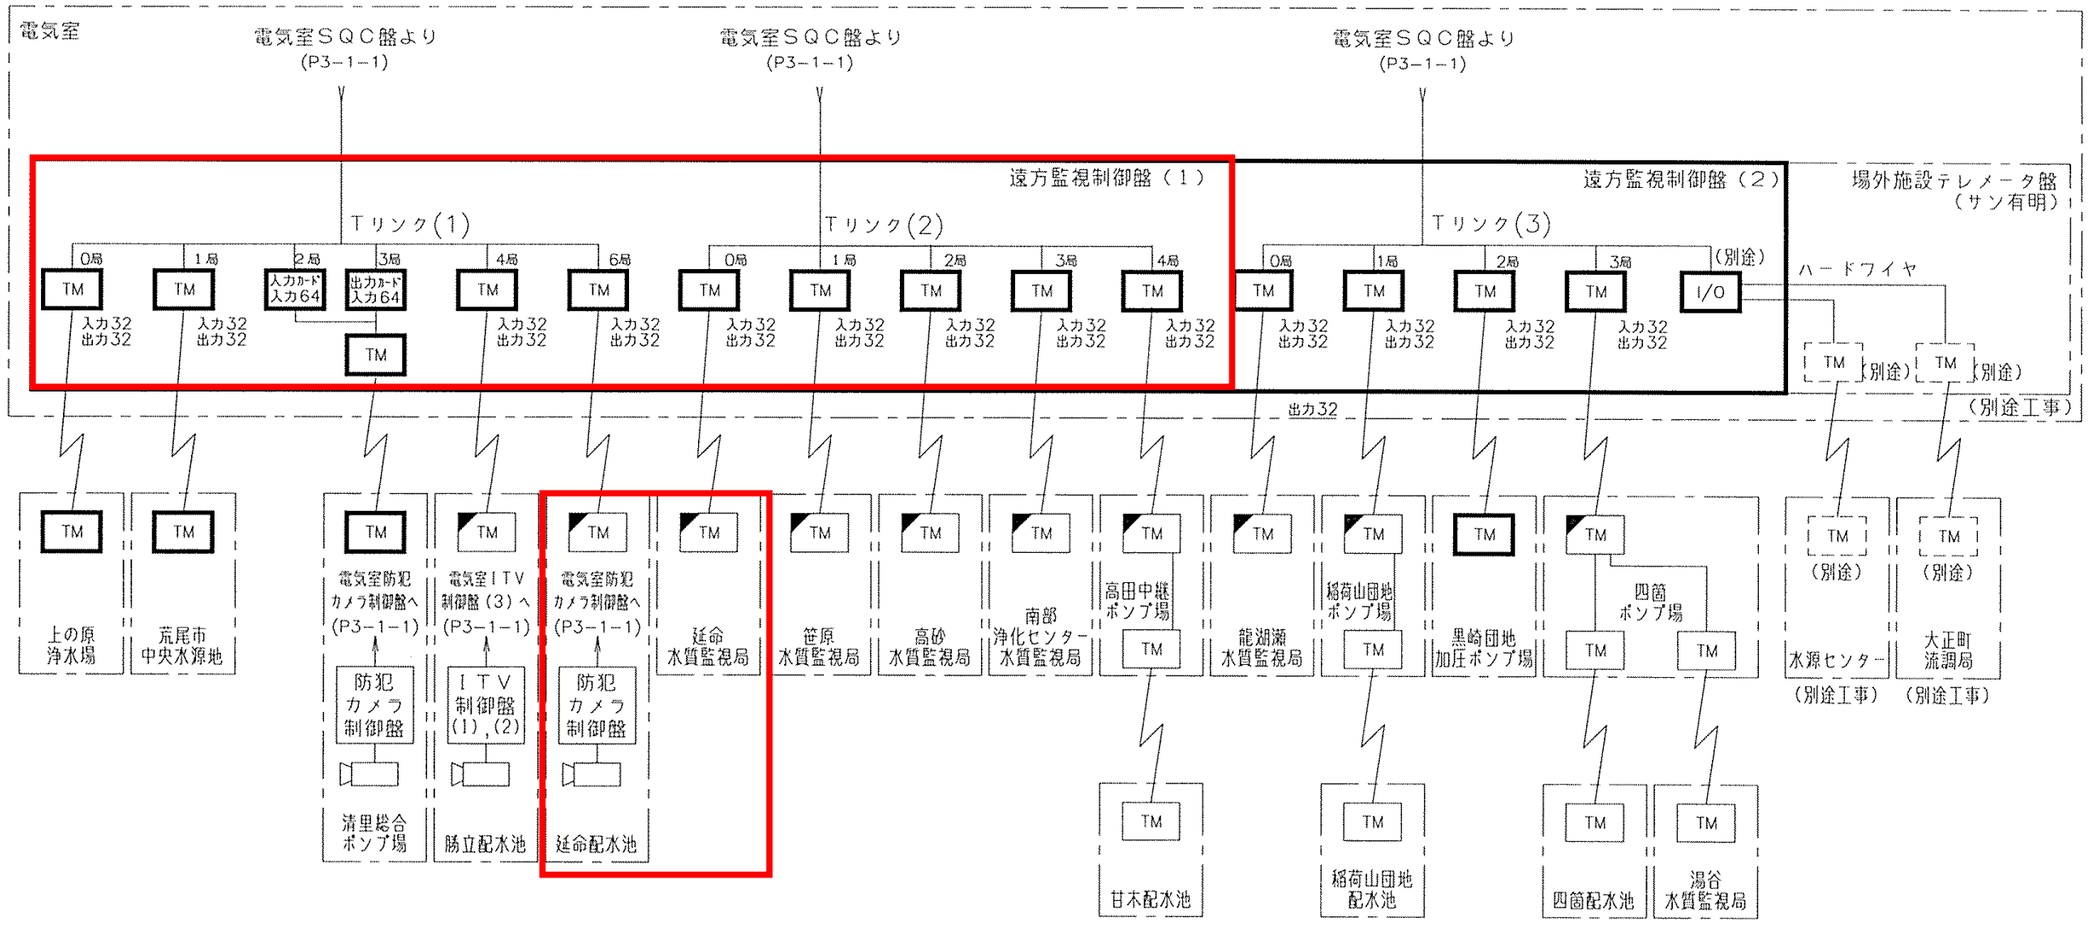

注．既設完成図

注　記

：新設を示す。

：更新を示す。

：移設を示す。

：対象範囲

中央監視システム系統図　その２

10KJ060701

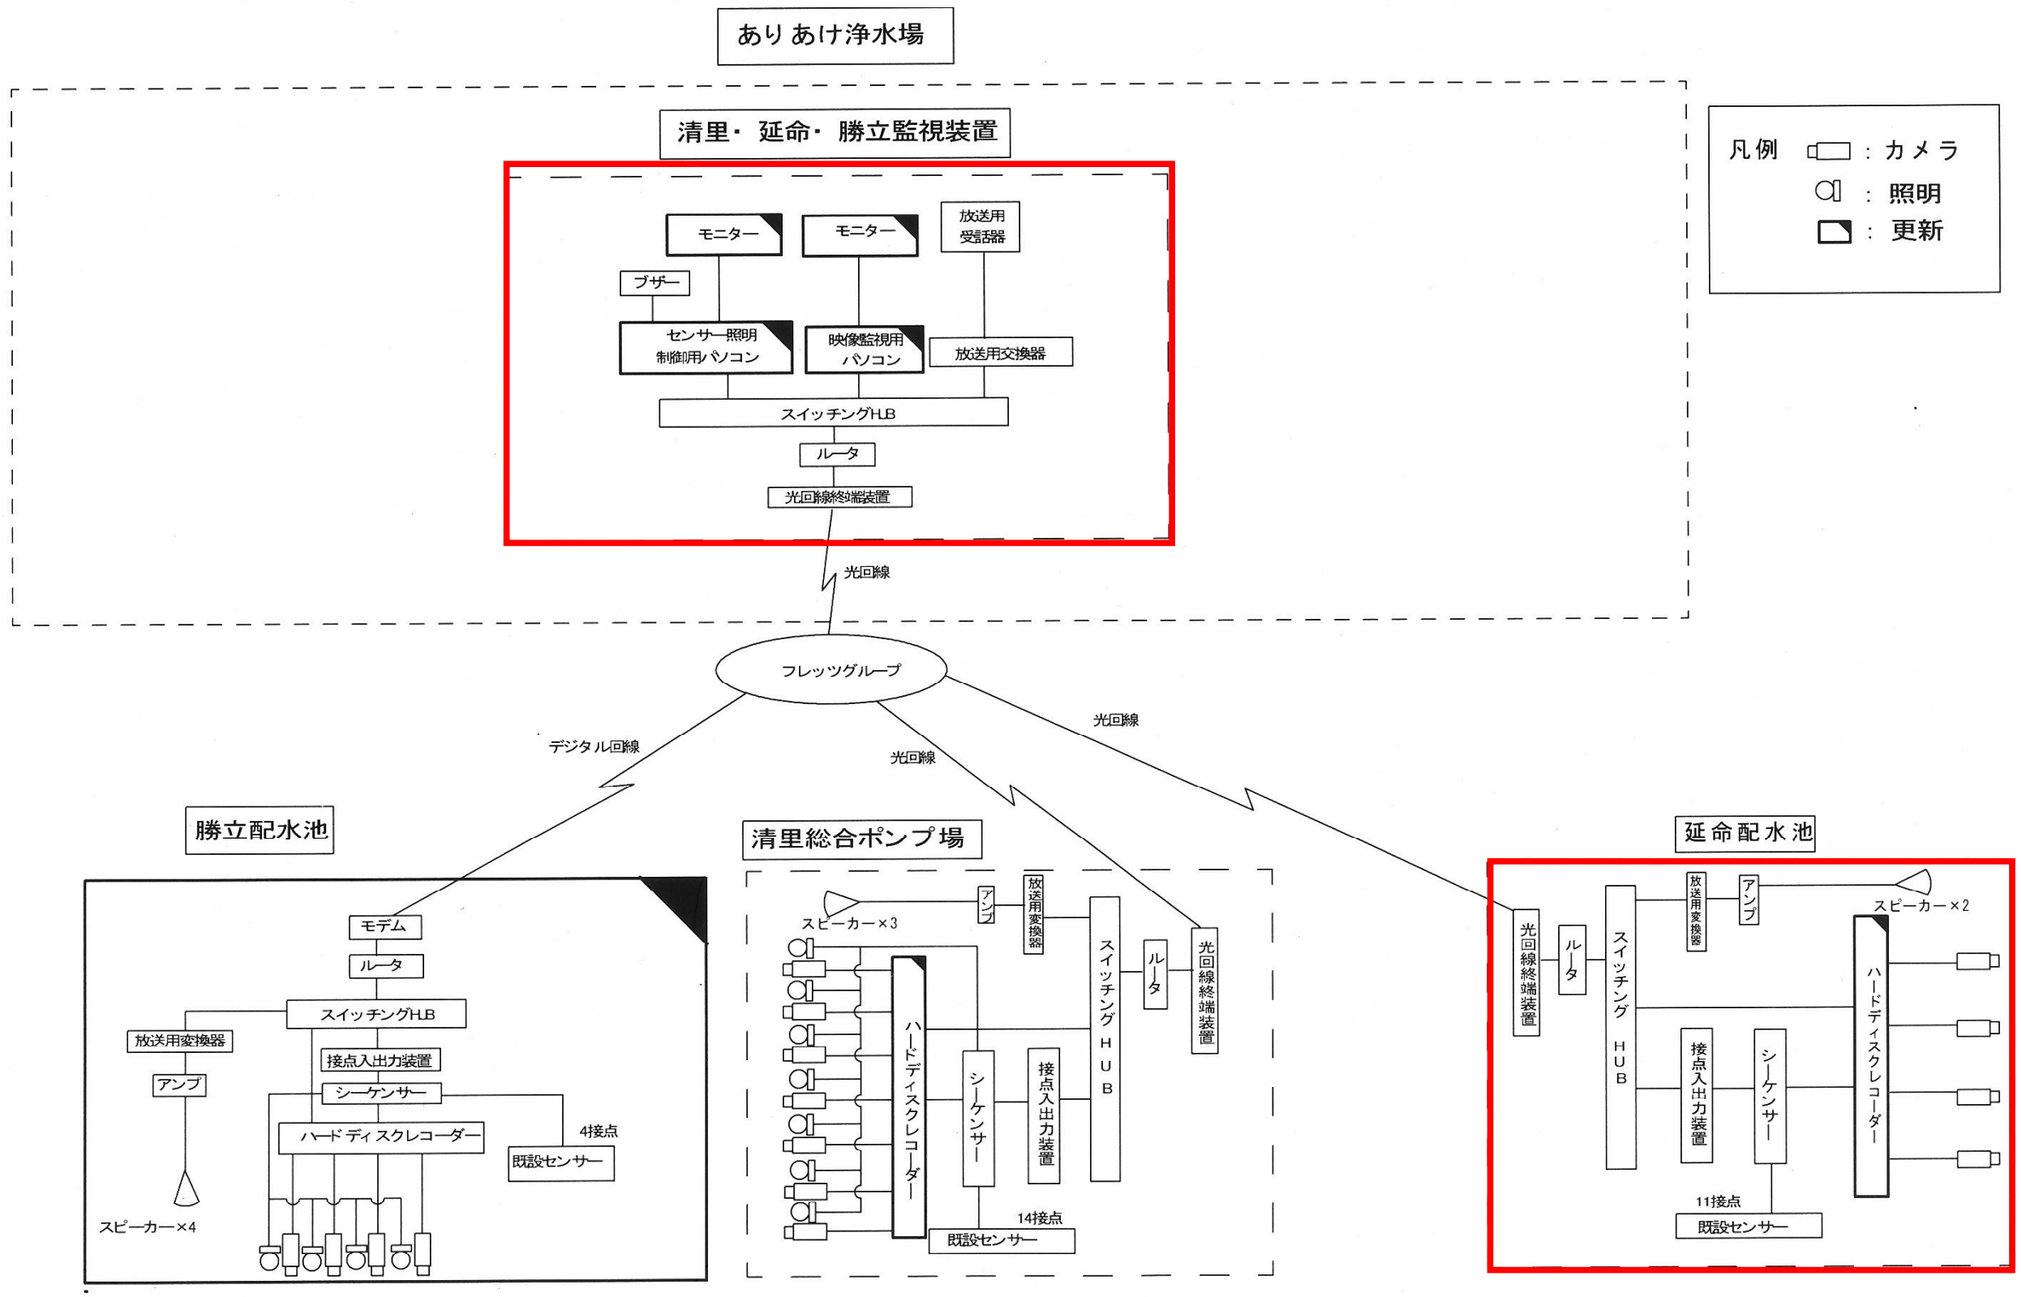

防犯設備システム構成図

注．既設完成図

：対象範囲

既設延命配水池　システム構成図

NON SCALE

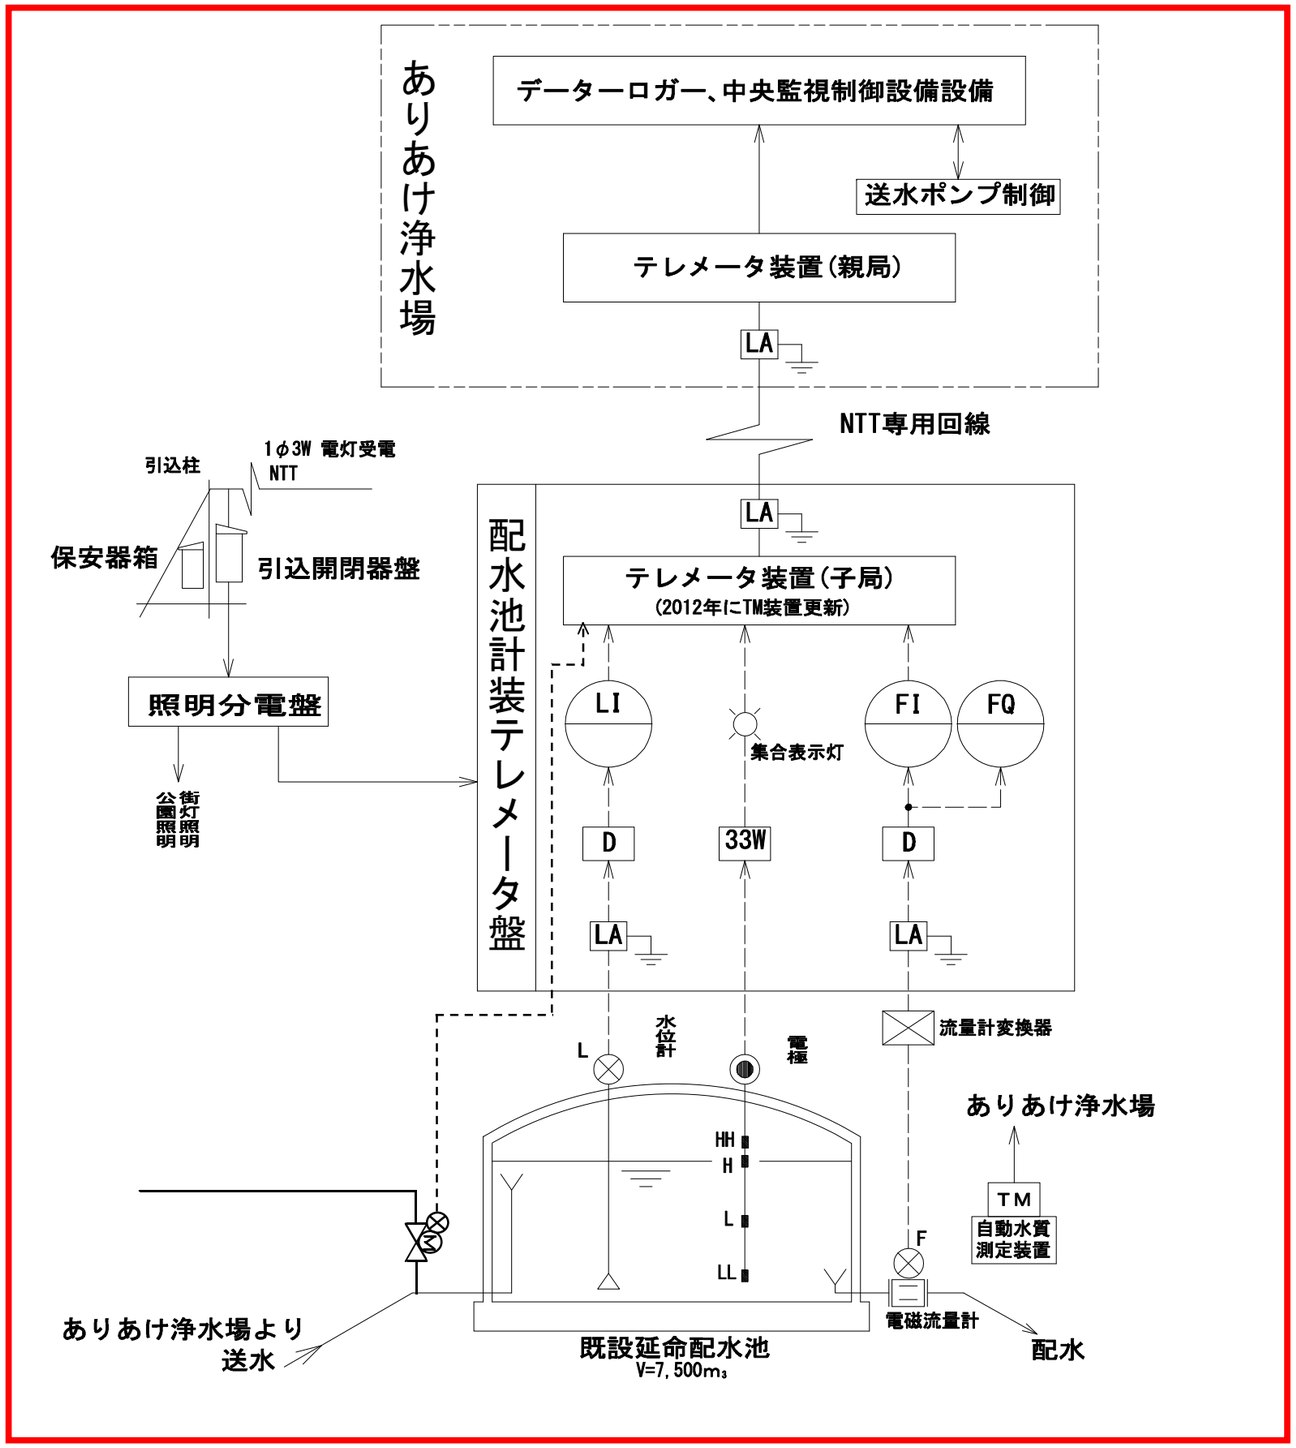

:対象範囲

延命配水池更新工事					
図面名	既設延命配水池　システム構成図		図面番号	- / -	
縮尺	NON SCALE		平成　年　月　日		
承認	事業	設計	製図	NO.	計

大牟田市企業局