既設延命配水池竣工図（構造図）

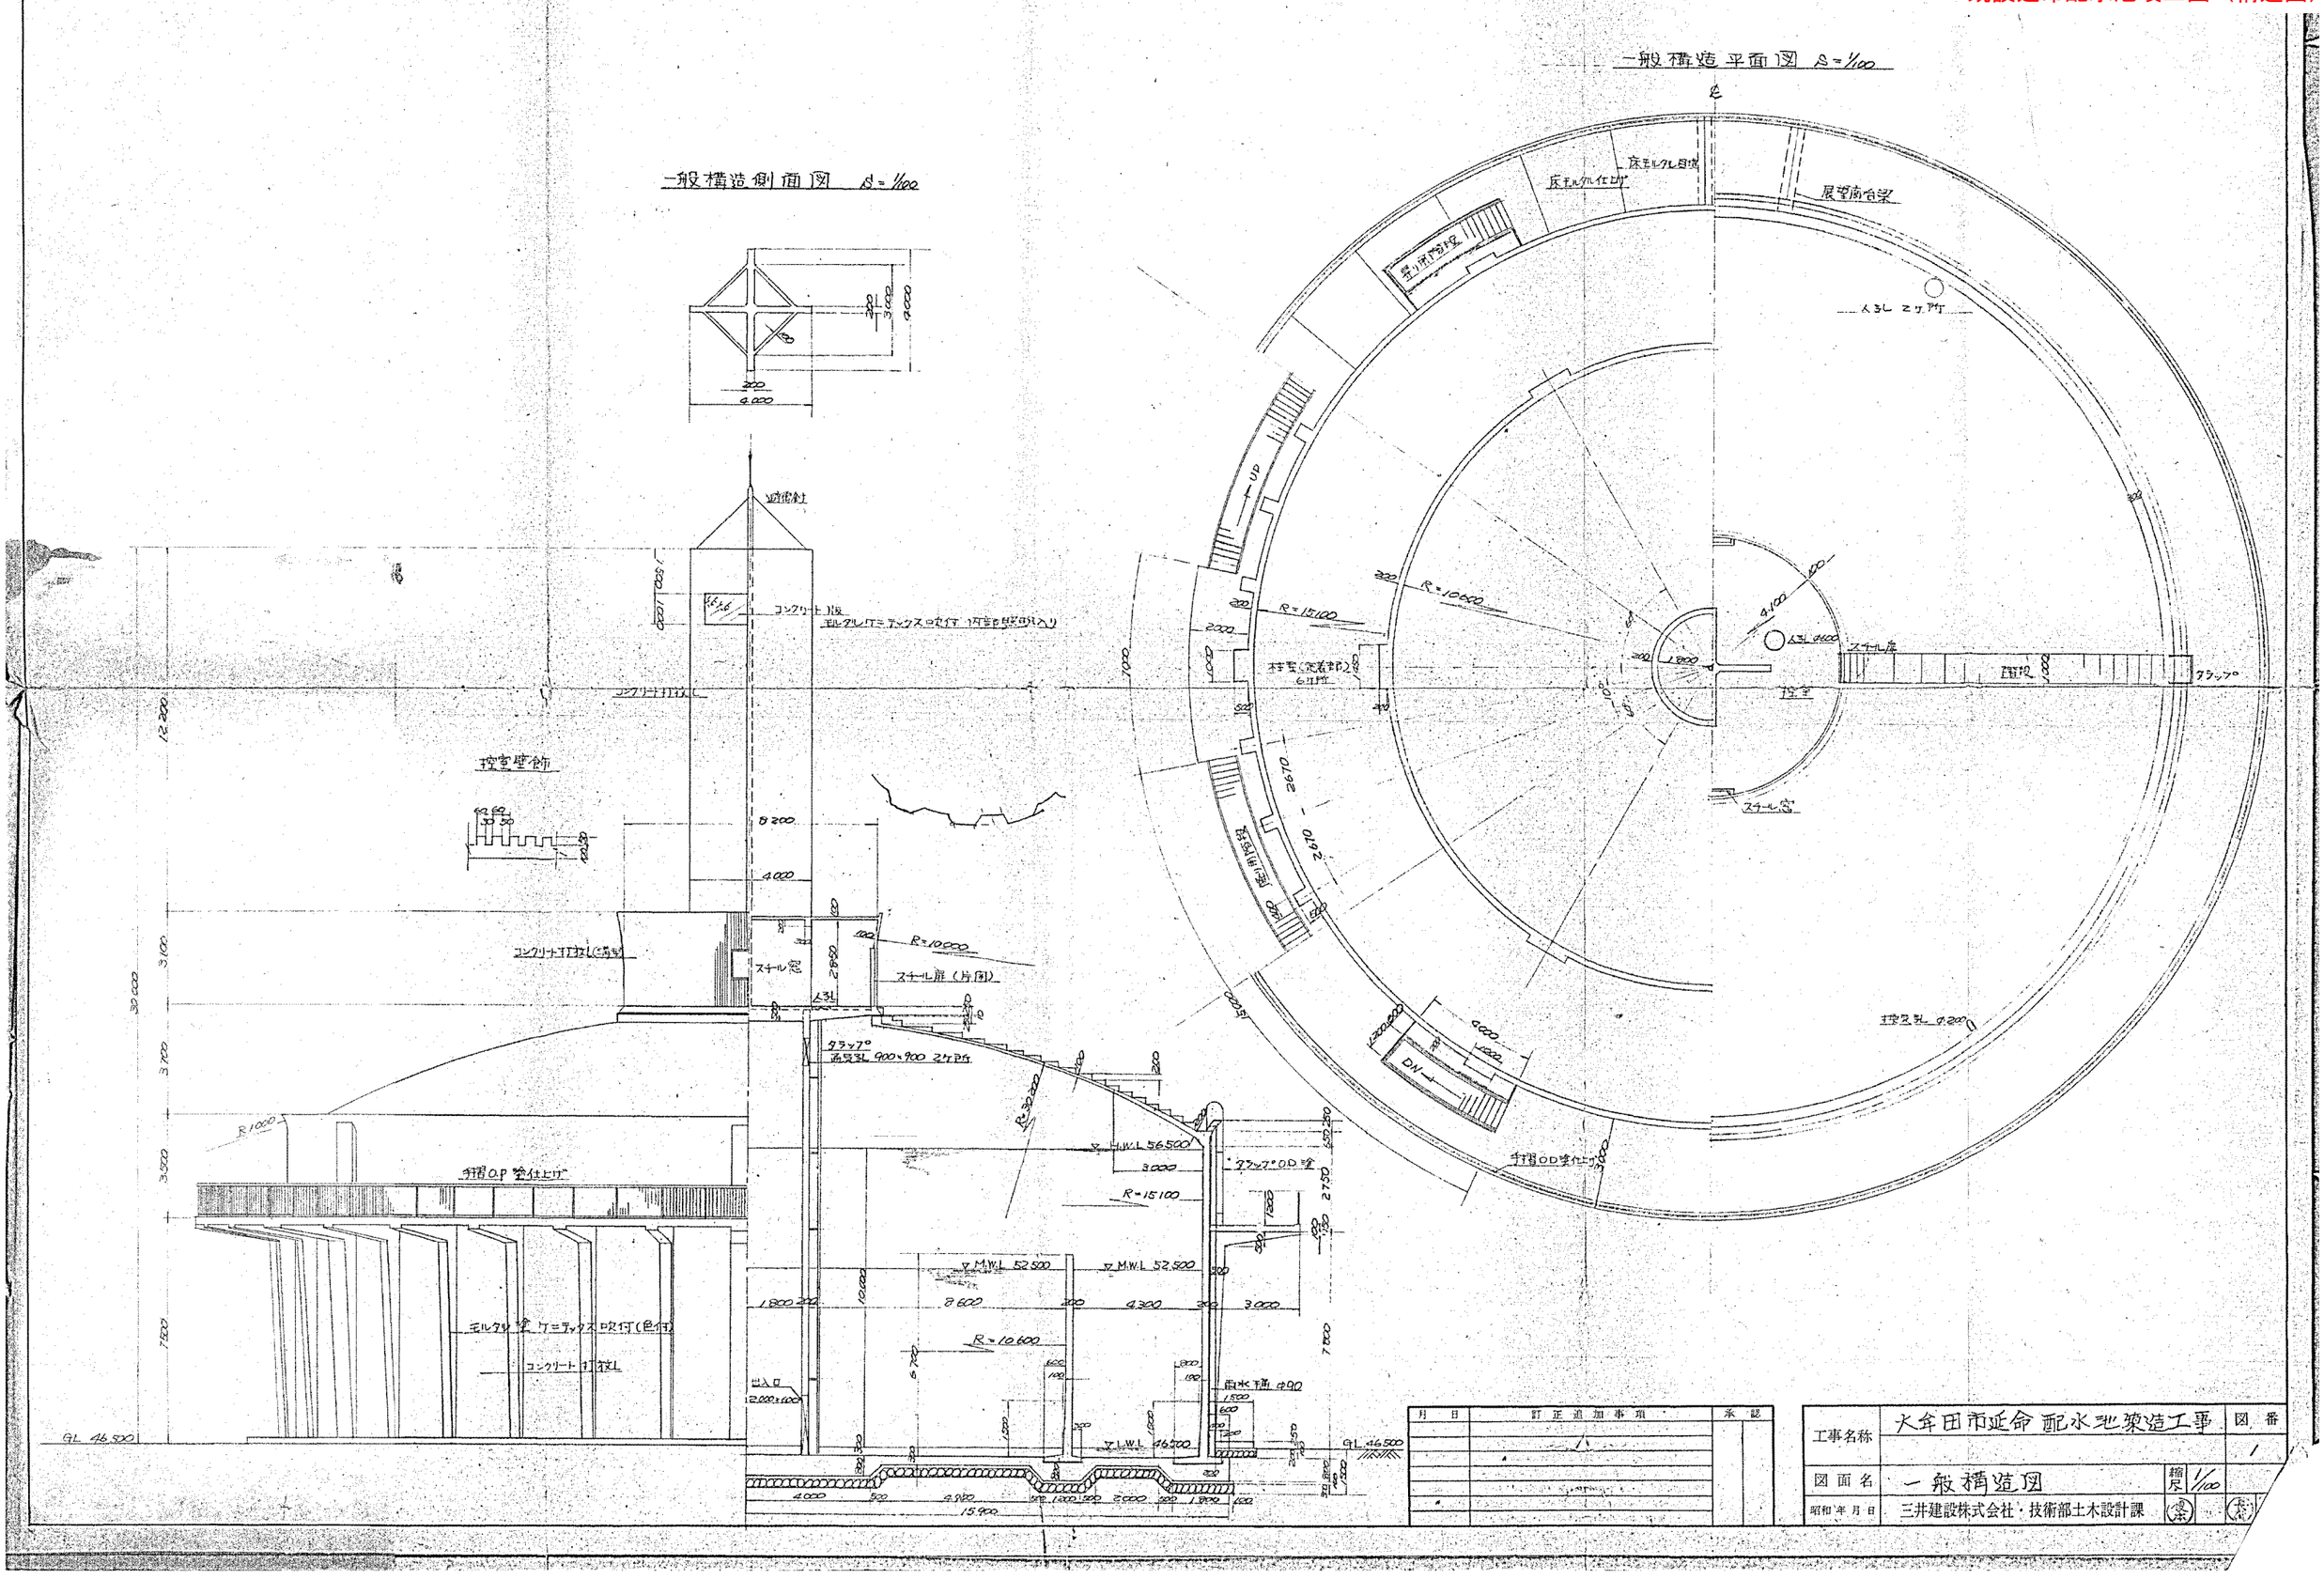

月日	訂正追加事項	承認

工事名称	大牟田市延命配水池築造工事		図番 1
図面名	一般構造図	縮尺	1/100
昭和年月日	三井建設株式会社・技術部土木設計課		

図２　延命配水池

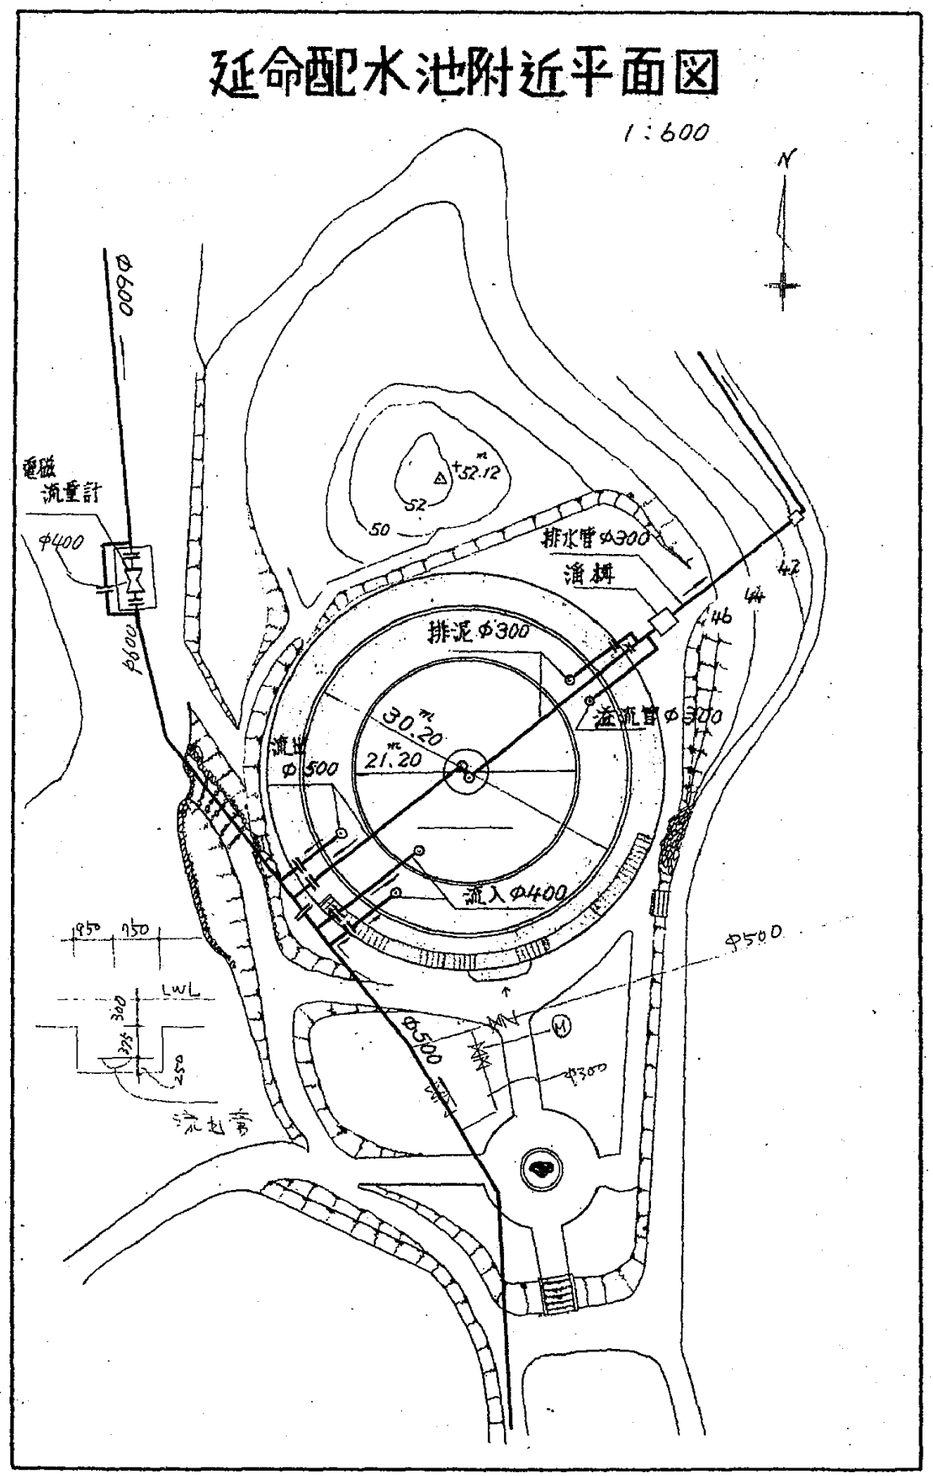
延命配水池附近平面図
1:600
N
φ600
電磁
流量計
φ400
φ600
+52.12
52
50
排水管φ300
滔桝
排泥φ300
30.20
21.20
流出
φ500
流入φ400
溢流管φ300
42
44
46
φ500
φ500
φ300
950
950
LWL
300
375
250
流出管

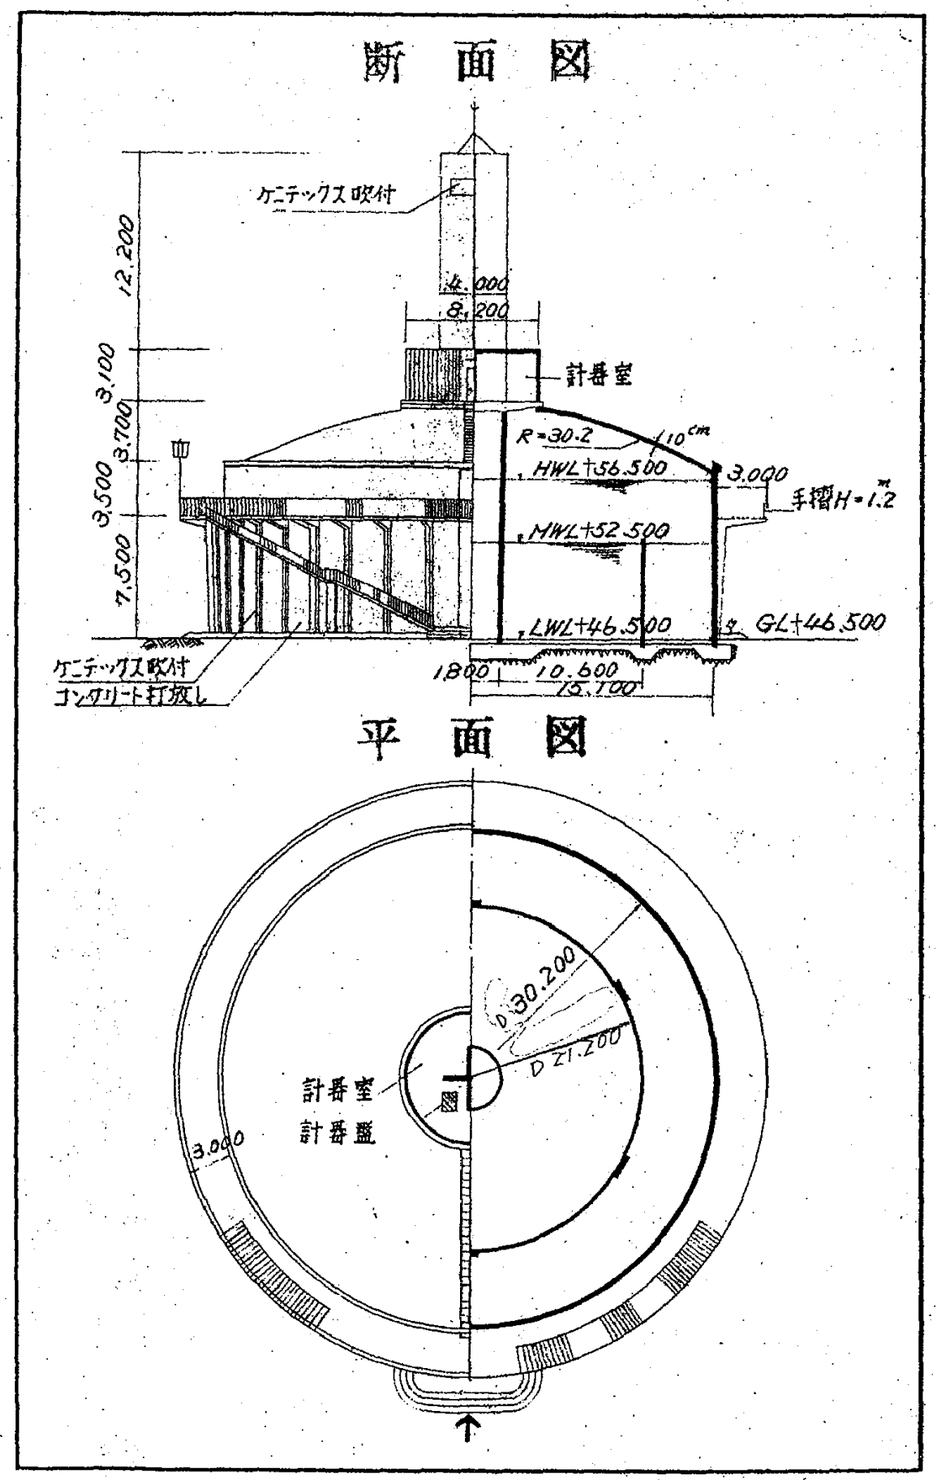
断面図
ケニテックス吹付
12.200
4.000
8.200
3.100
3.700
3.500
7.500
計器室
R=30.2
10cm
HWL+56.500
3.000
手摺H=1.2m
MWL+52.500
LWL+46.500
GL+46.500
ケニテックス吹付
コンクリート打放し
1.800
10.600
15.100
平面図
D 30.200
D 21.200
計器室
計器盤
3.000