中央監視システム構成図（1/2）

凡例

記号	名　称
PC	パソコン
PR	プリンタ
SQC	シーケンサ
TP	タッチパネル
RI/O	リモート I/O（入出力装置）
I/F	インターフェース装置
TM	テレメータ
DBS	データベースサーバ

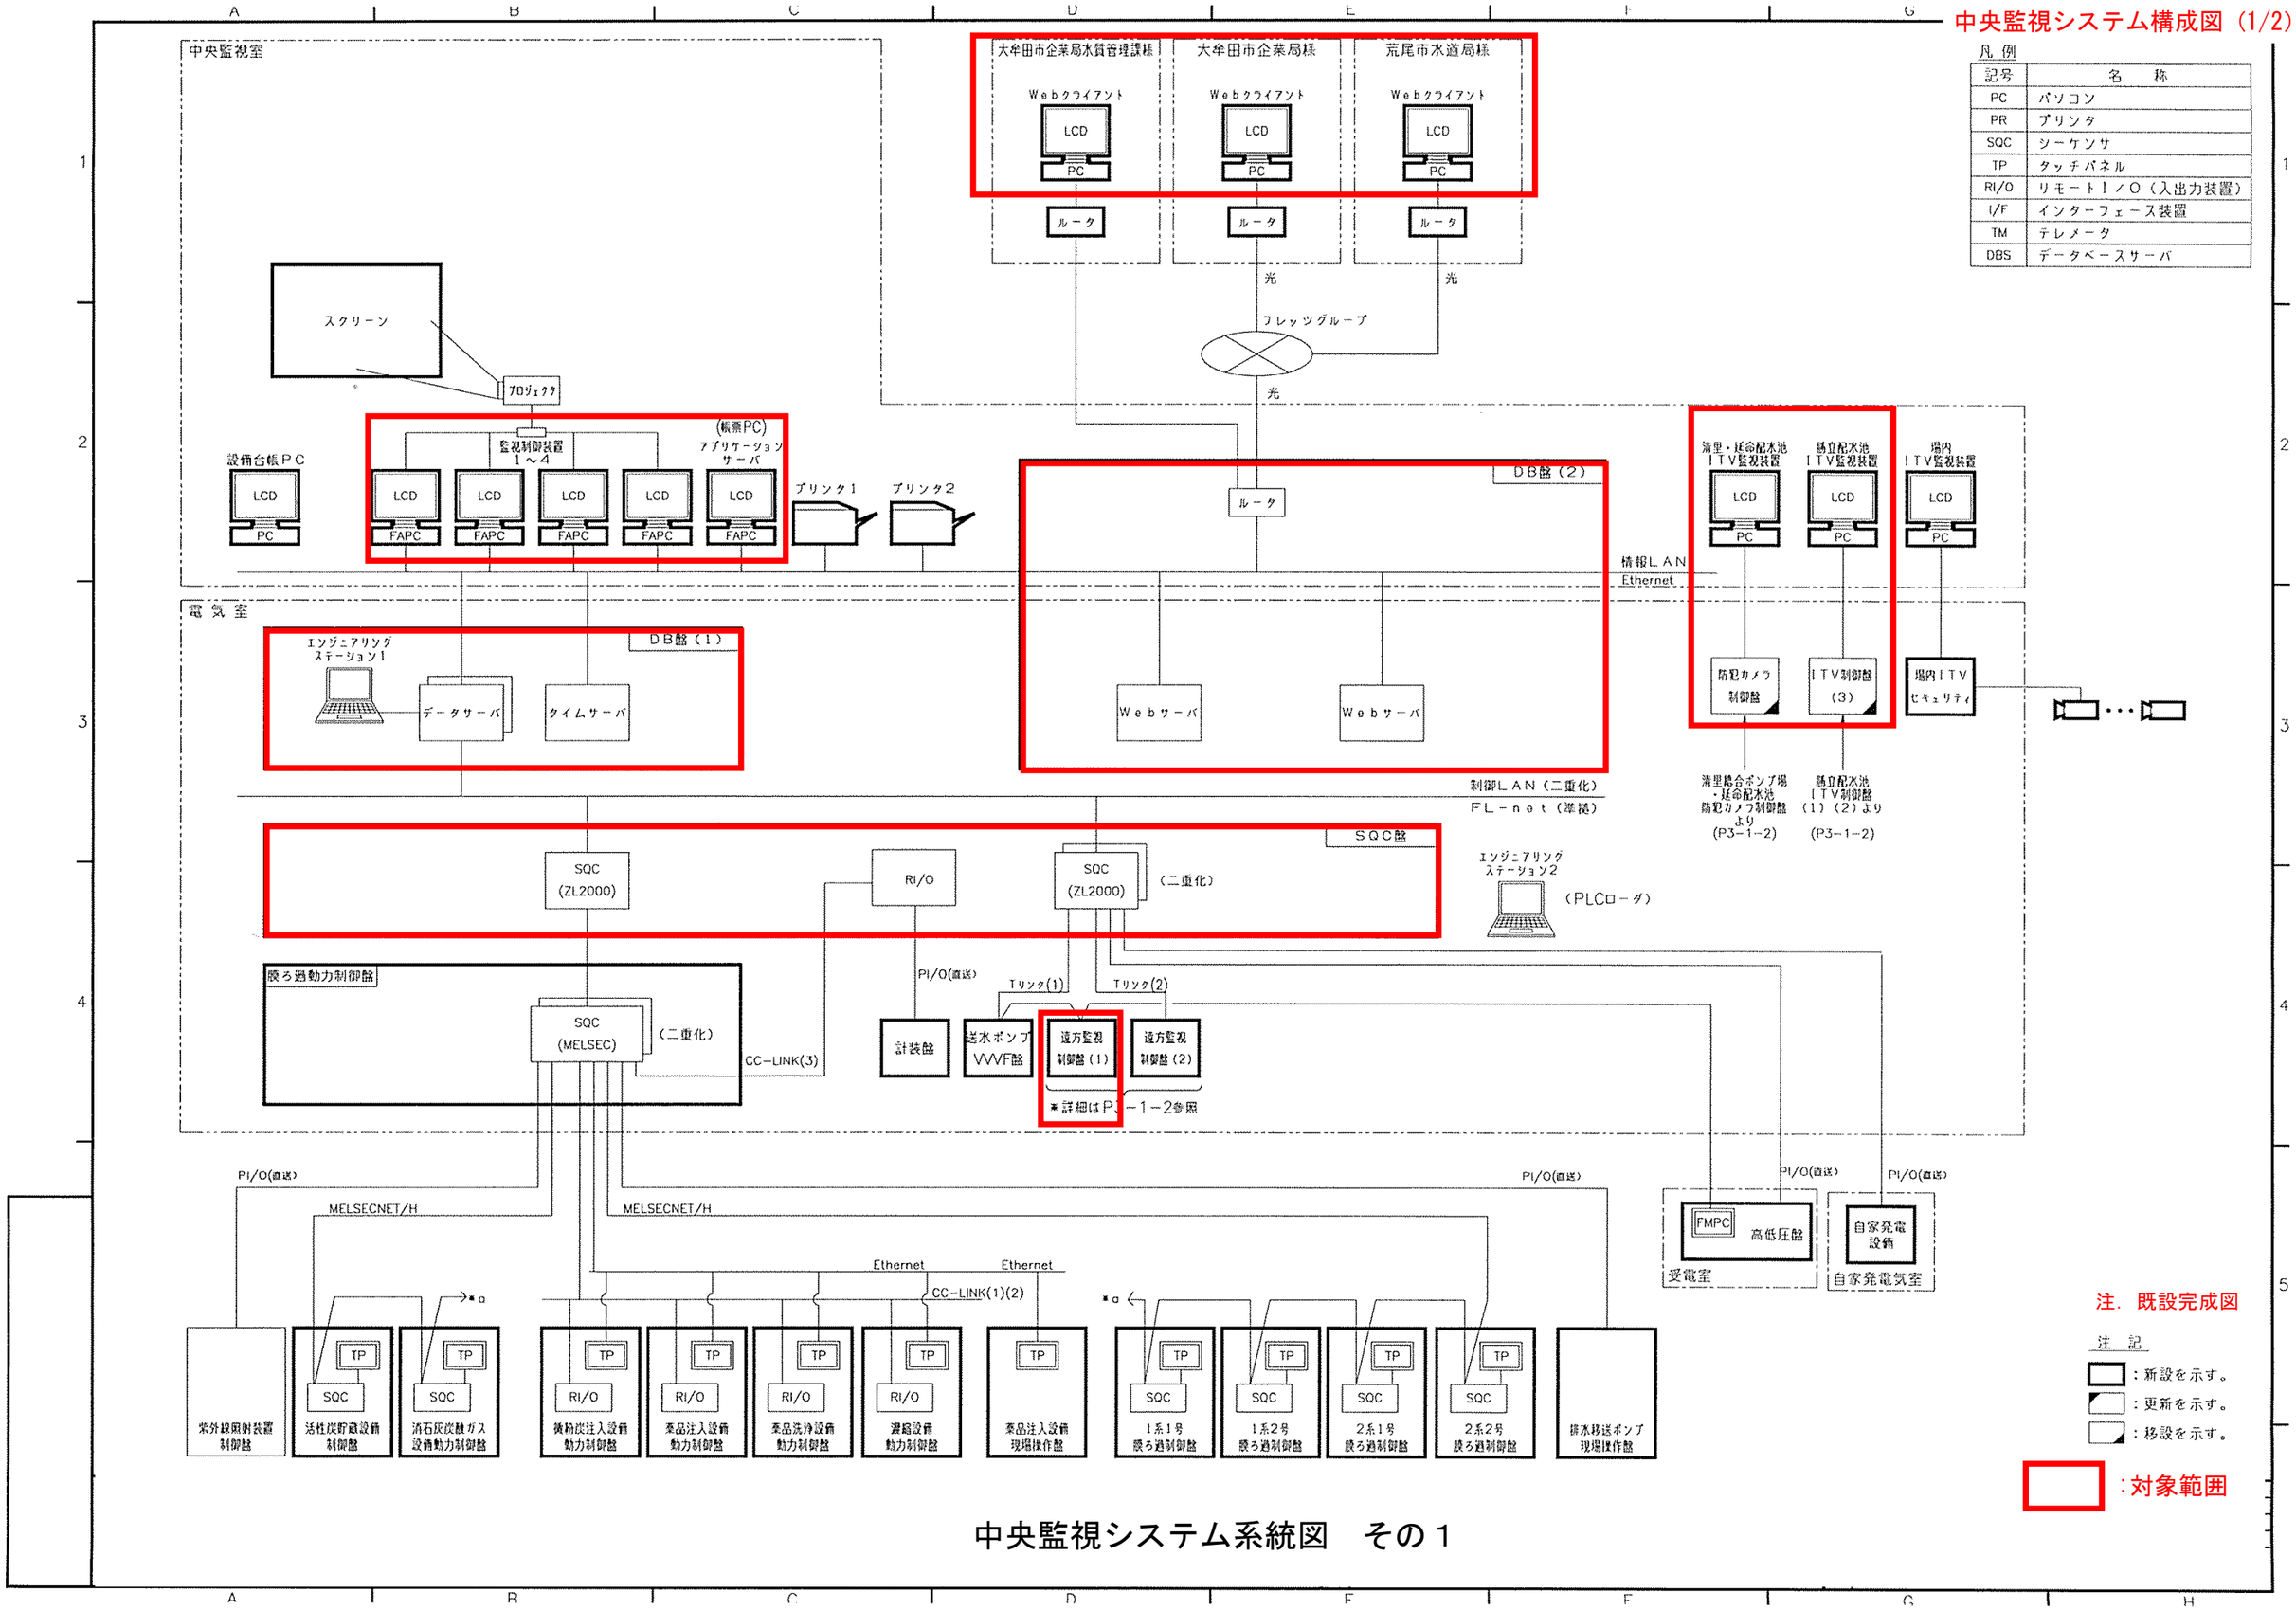

注．既設完成図

注　記

- ：新設を示す。
- ：更新を示す。
- ：移設を示す。
- ：対象範囲

中央監視システム系統図　その１

中央監視システム構成図（2/2）

凡例

記号	名　称
PC	パソコン
PR	プリンタ
SQC	シーケンサ
TP	タッチパネル
RI/O	リモートＩ／Ｏ（入出力装置）
I/F	インターフェース装置
TM	テレメータ
DBS	データベースサーバ

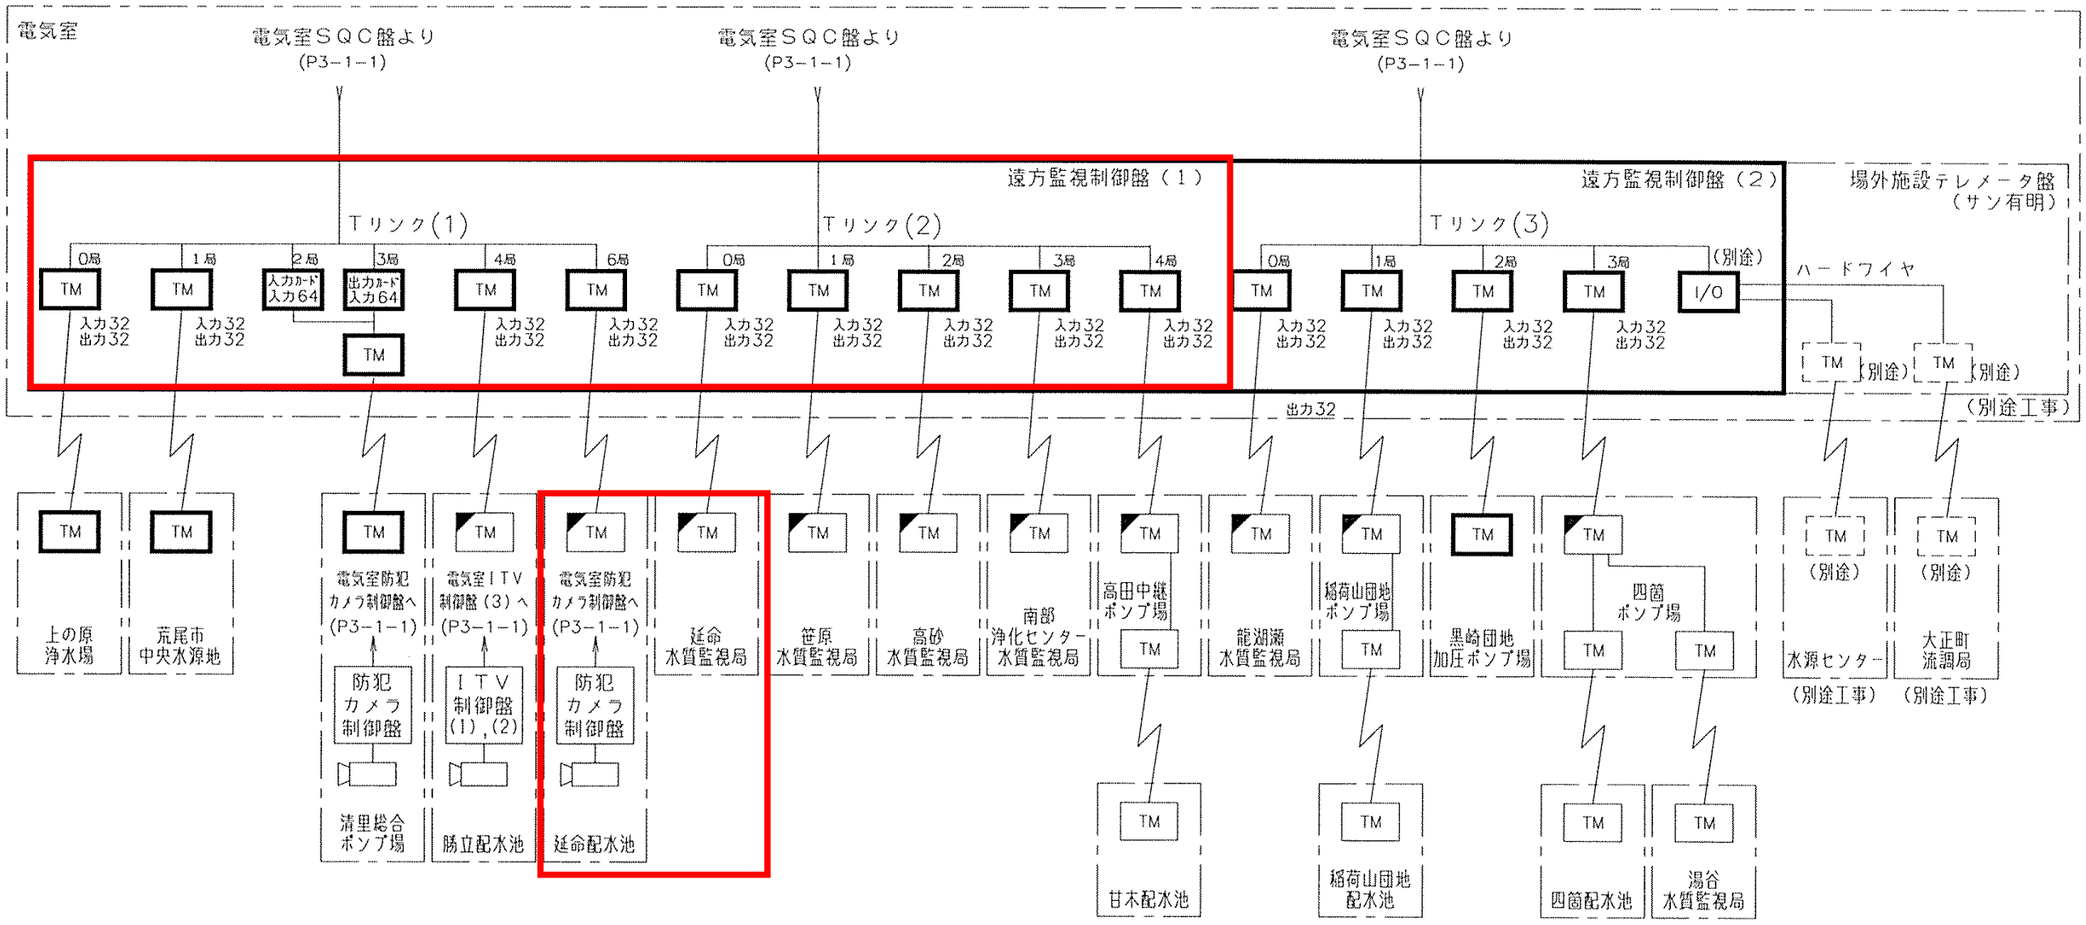

注．既設完成図

注　記

：新設を示す。

：更新を示す。

：移設を示す。

：対象範囲

中央監視システム系統図　その２

10KJ060701

防犯設備システム構成図

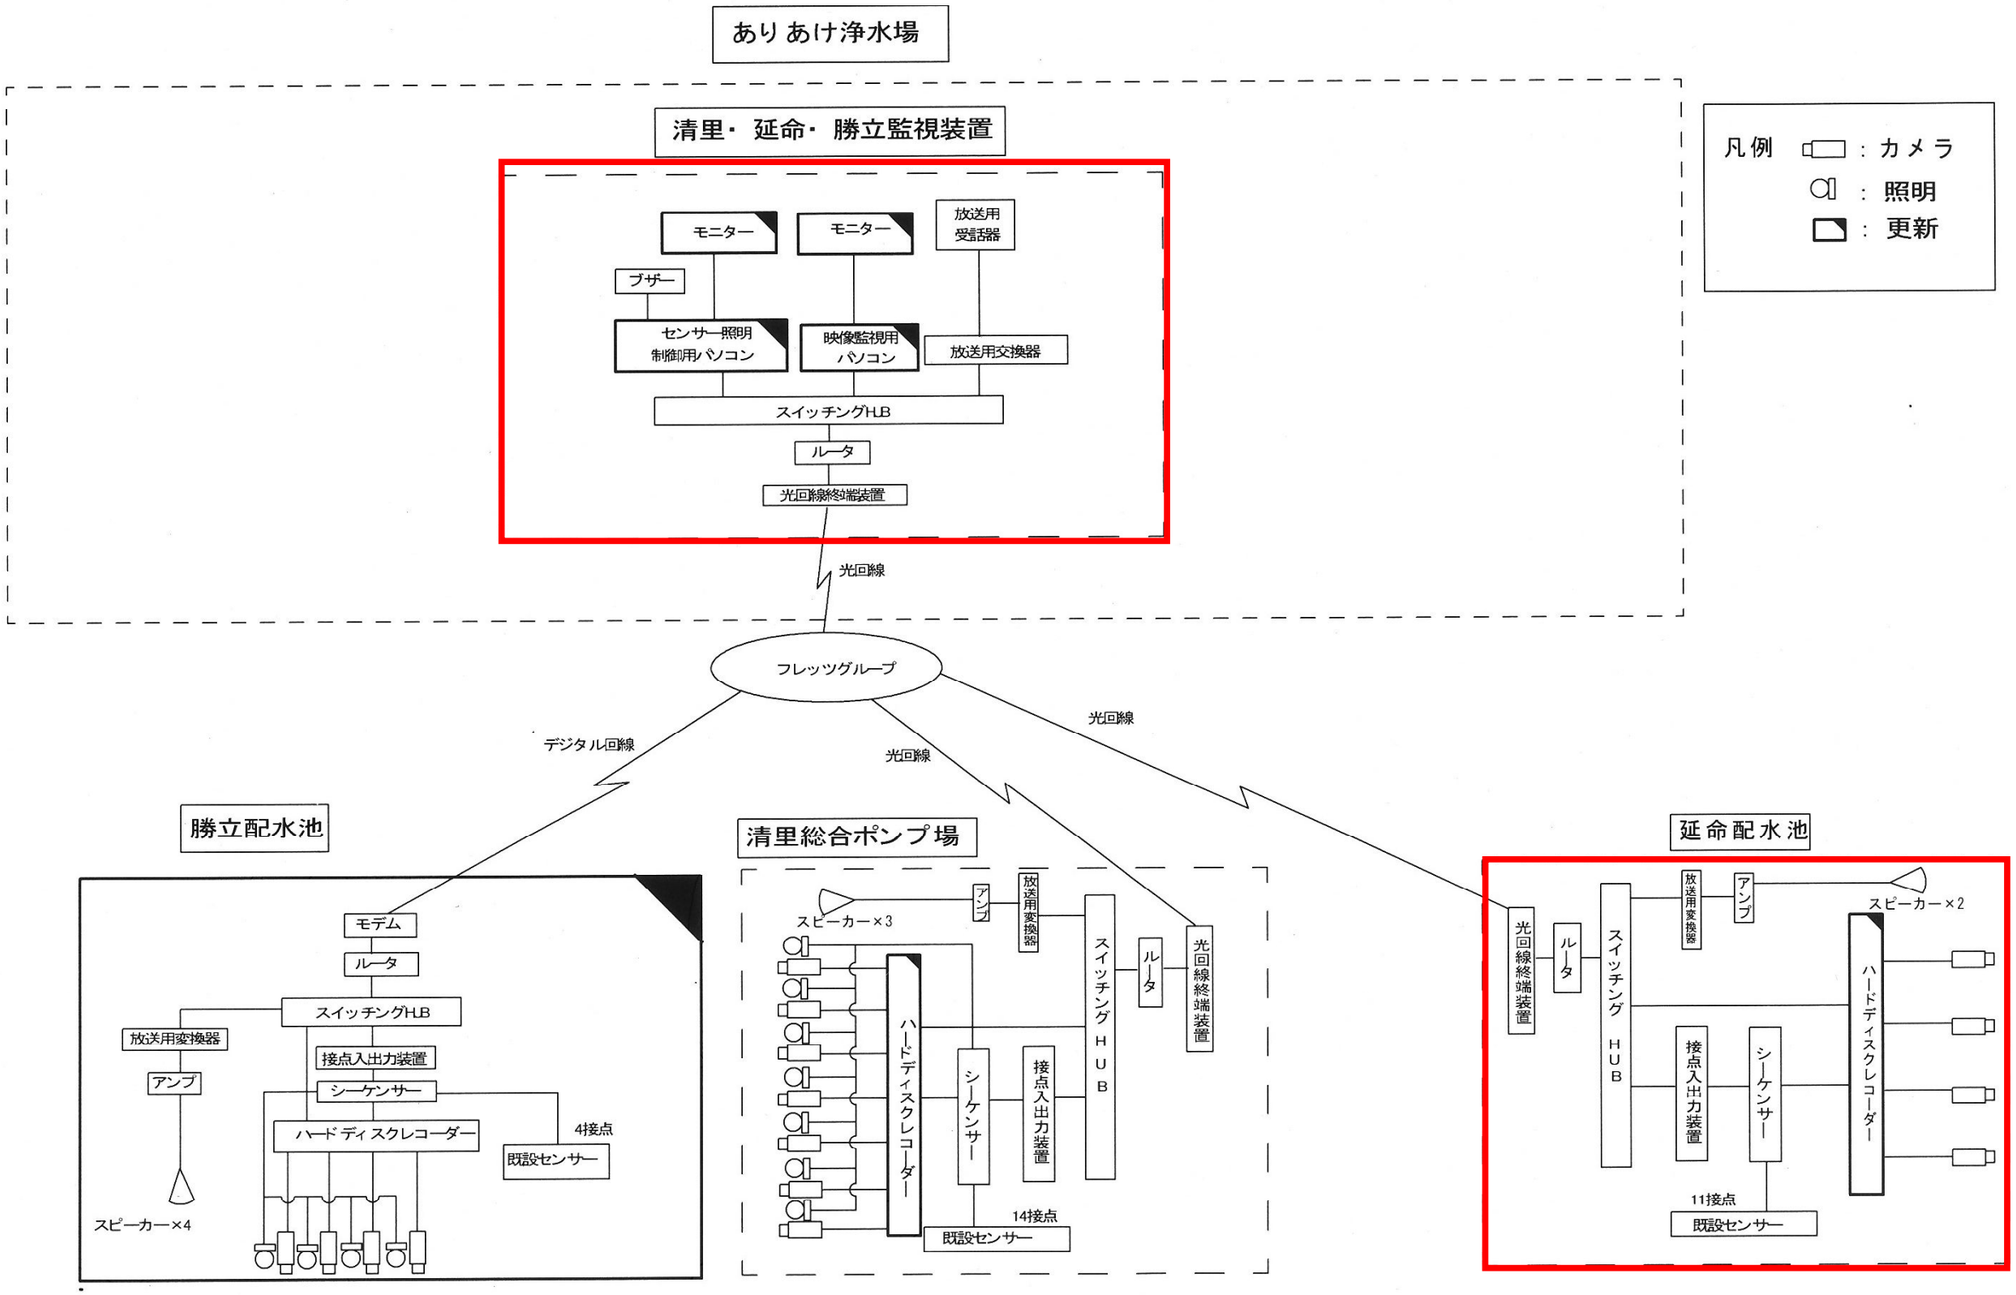

防犯設備システム構成図

注．既設完成図

：対象範囲

既設延命配水池システム構成図

既設延命配水池　システム構成図

NON SCALE

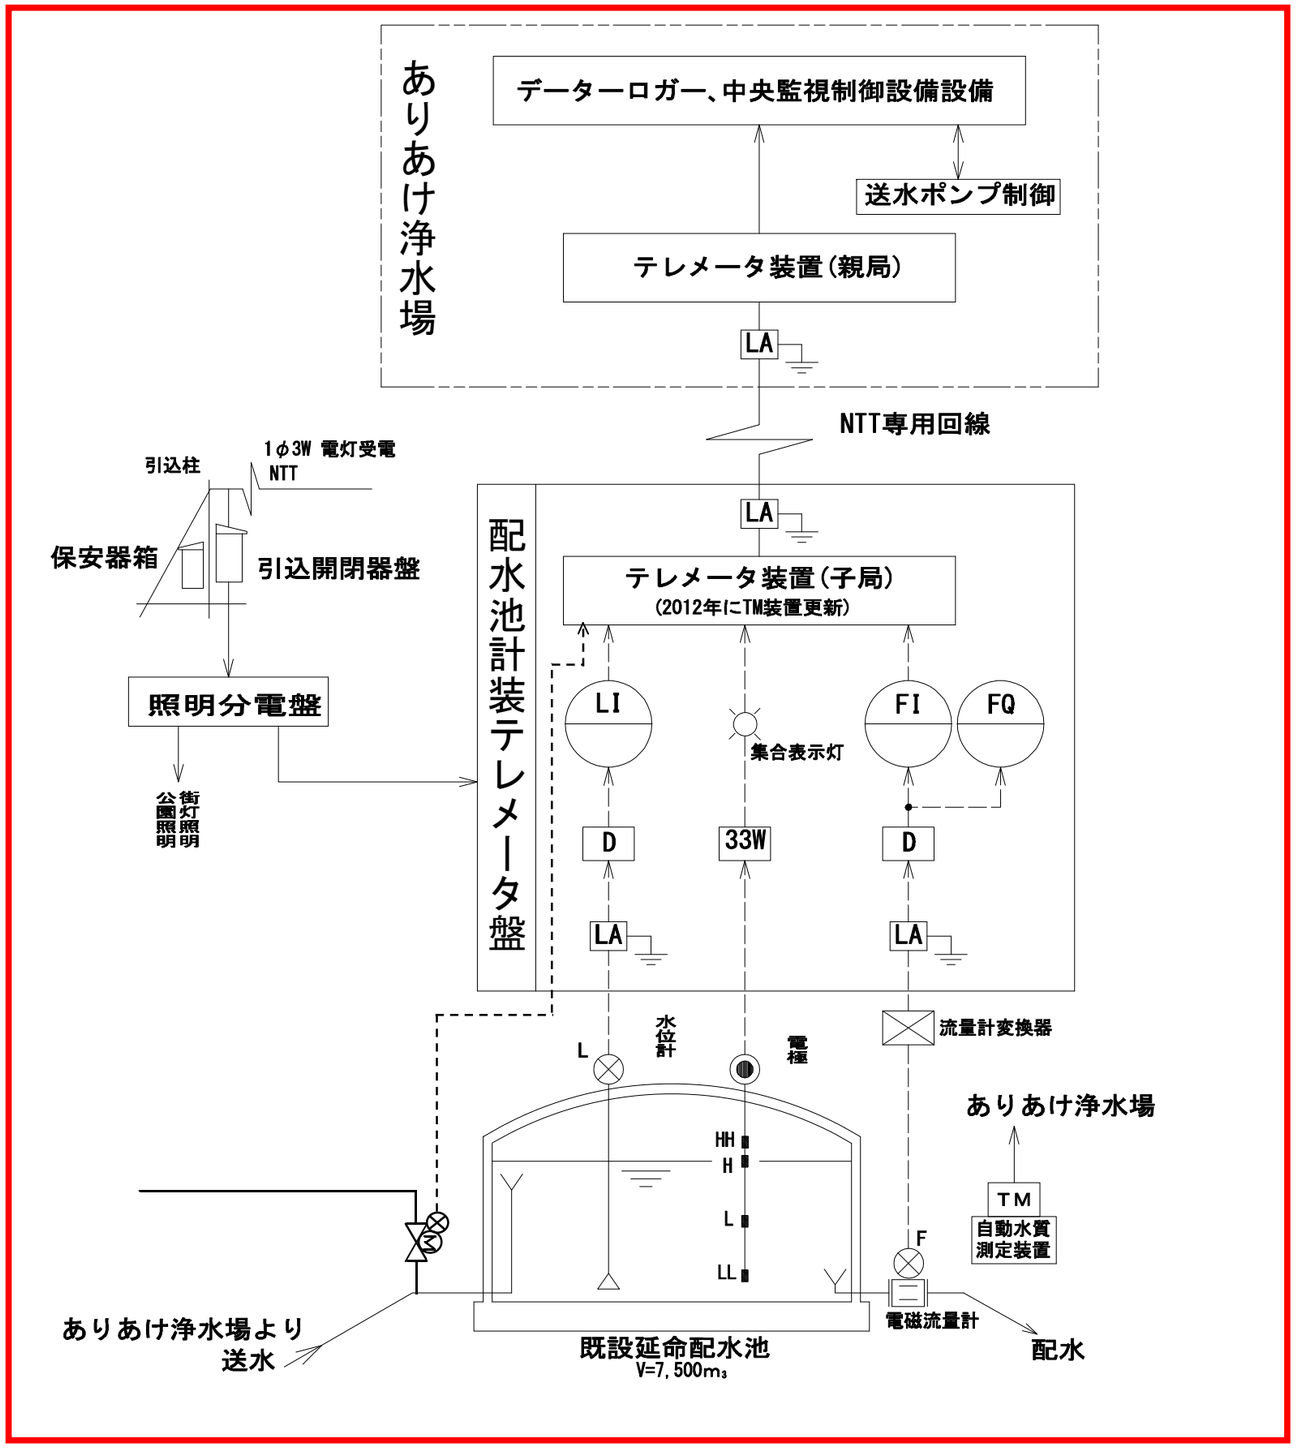

:対象範囲

延命配水池更新工事							
図面名	既設延命配水池　システム構成図			図面番号	- / -		
縮尺	NON SCALE			平成　年　月　日			
承認		事業		設計		製図	NO. 計

大牟田市企業局